



VERTIKALSNITT ORIGINAL

VINTERGLAS FINNS I OLIKA UTFÖRANDE. ETT FÅTAL ÄR TROLIGEN ORIGINAL OCH ÄR UTFÖRDA MED SPRÖJS. ÖVRIGA ÄR UTBYTTA TILL BÅGAR UTAN SPRÖJS MED DÅLIG PASSFORM.

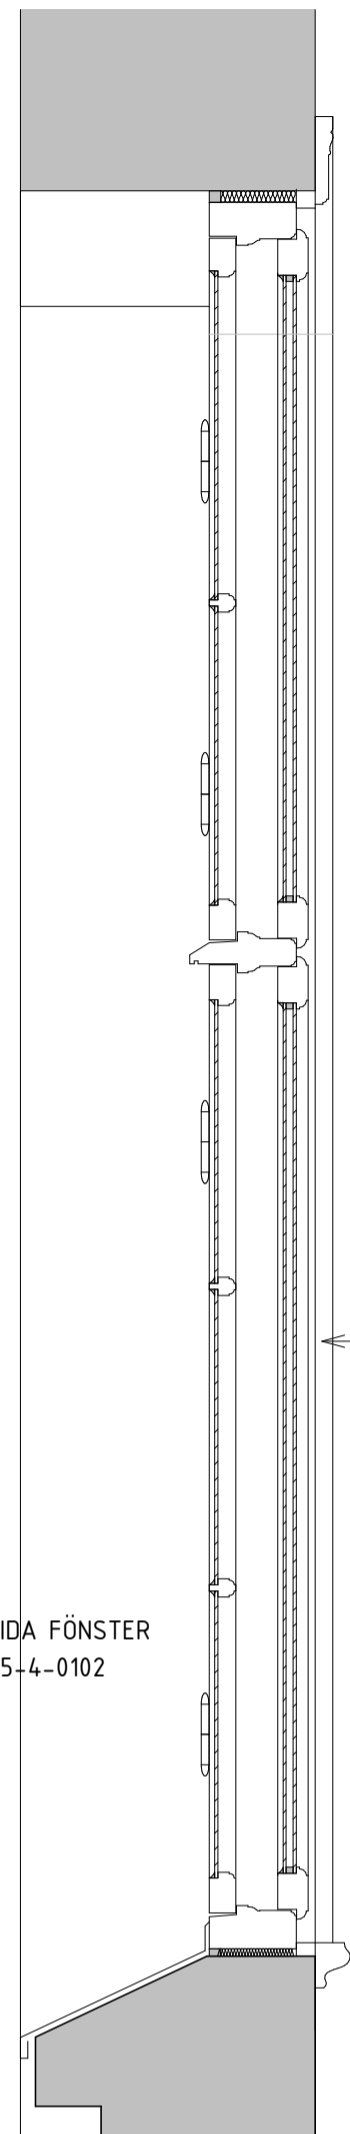

VERTIKALSNITT ORIGINAL ISOLERGLAS


ORIGINALFÖNSTER RENOVERAS. INNERBÅGARNAS BYTS UT TILL NYA BÅGAR MED ISOLERGLAS.

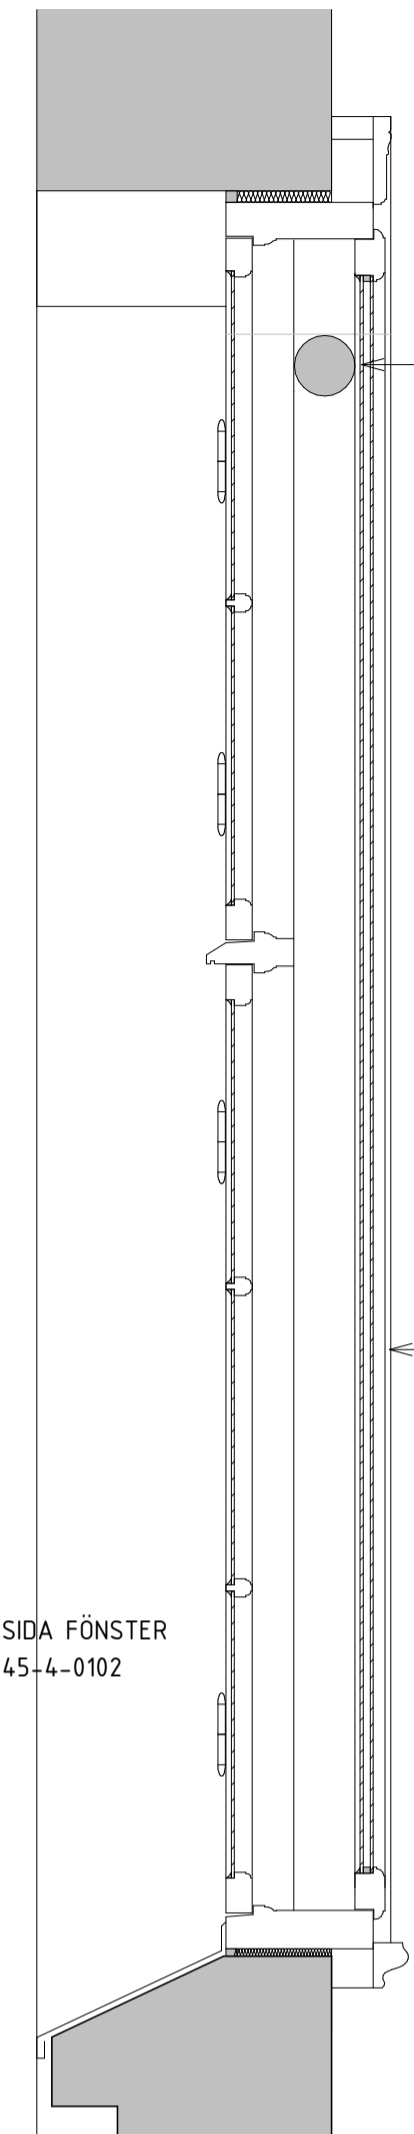

VERTIKALSNITT NYTT SOLSKYDD

SOLSKYDD, RULLGARDIN ALT. PERSIENN.


NYTILLVERKAT FÖNSTER MED UTSIDA LIKA ORIGINAL. KARM UTFÖRS MED UTÖKAT DJUP OCH GRUNDARE POSTER FÖR ATT MÖJLIGGÖRA EN MELLANLIGGANDE GARDIN ALT. PERSIENN.

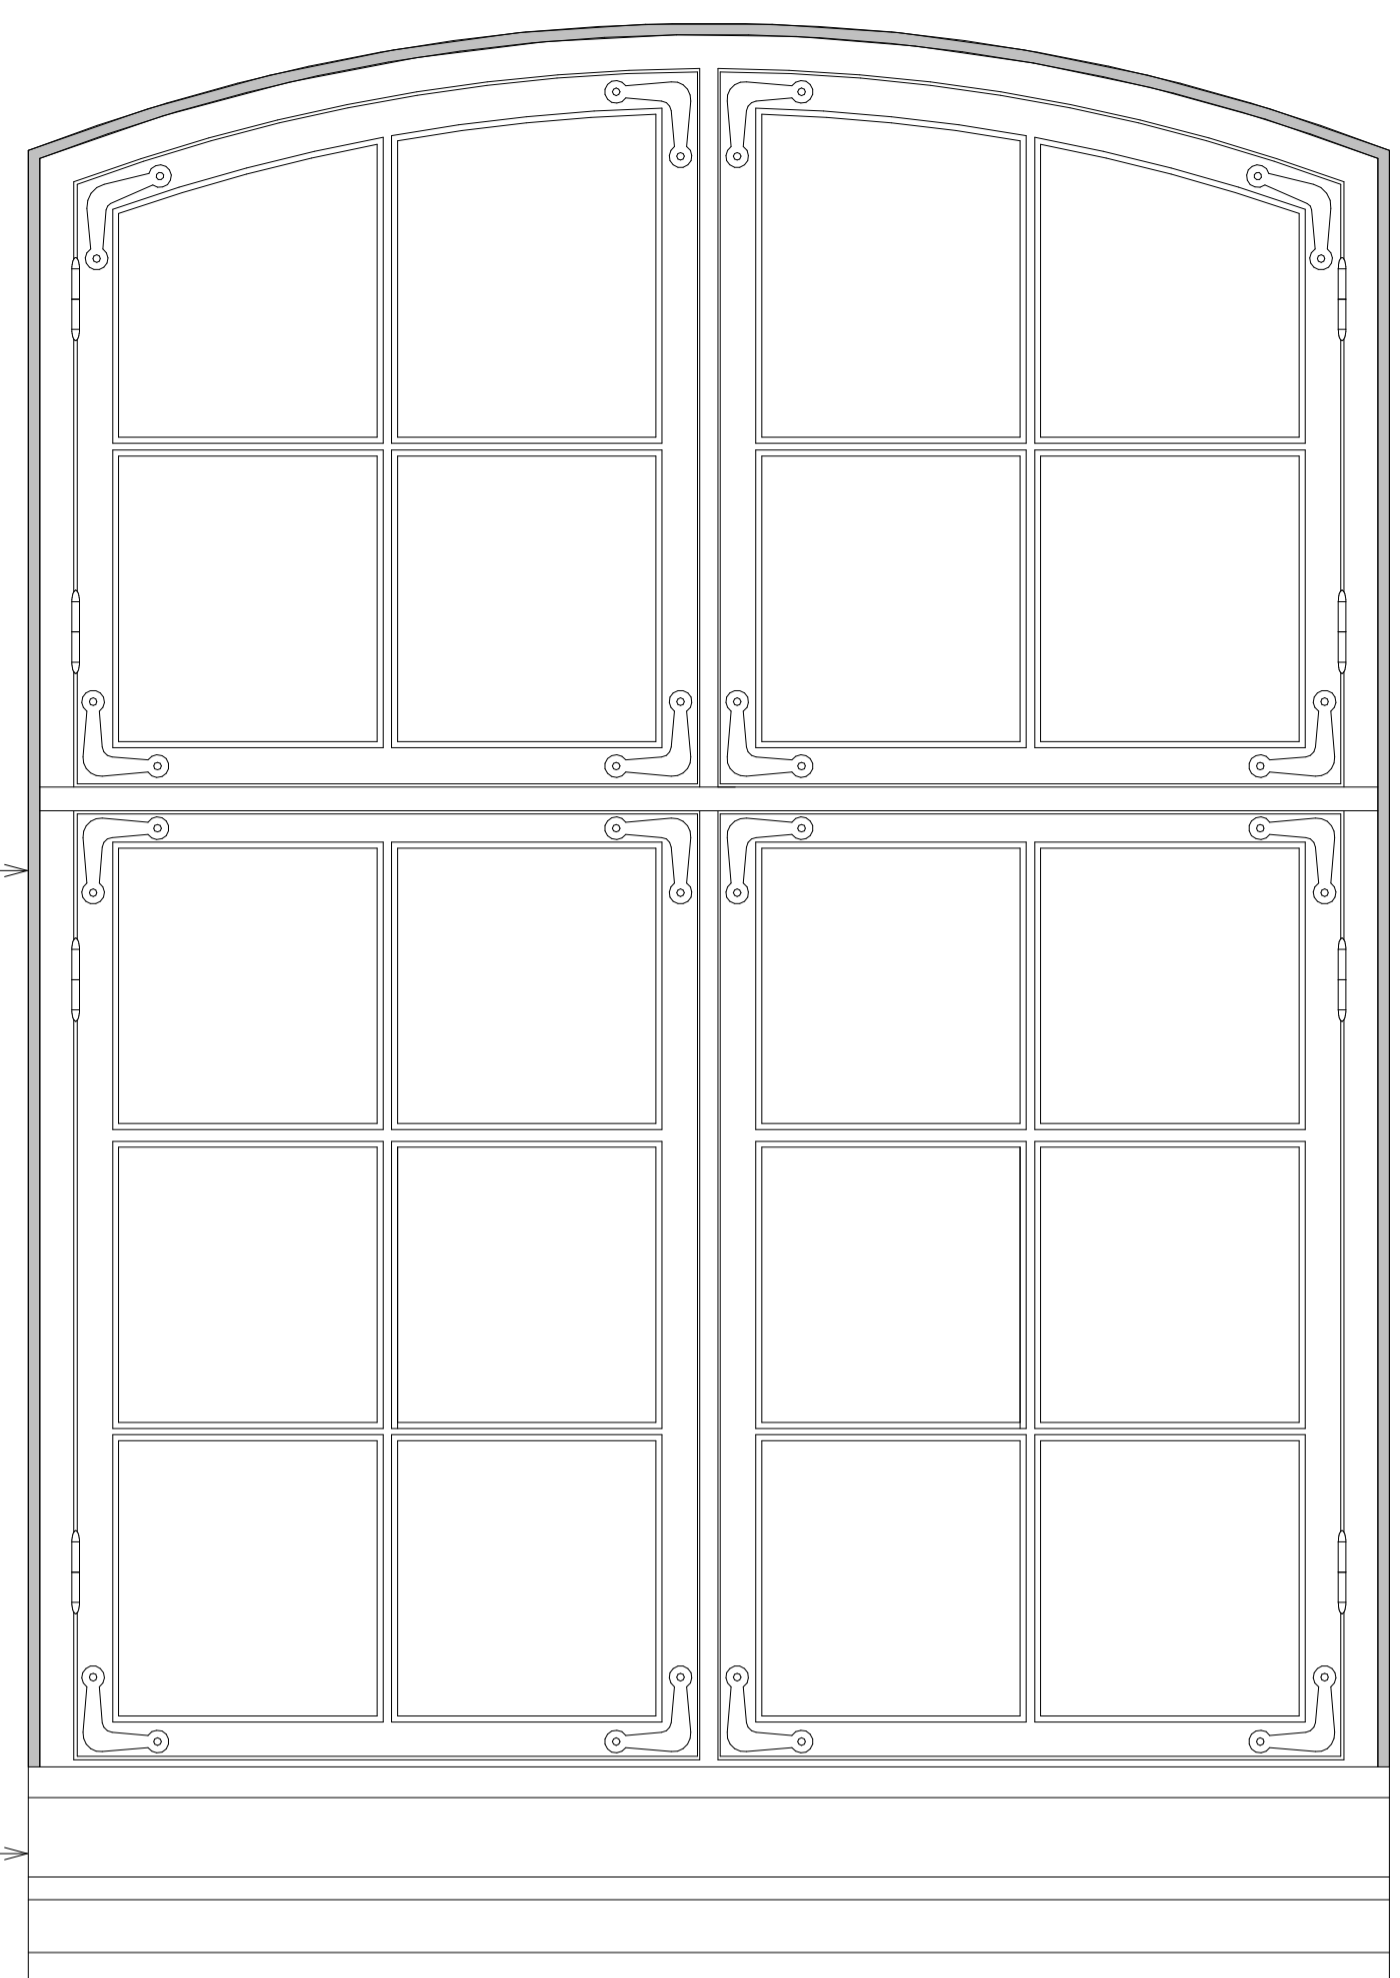


BRUKSFOG

PLÅTBLECK


UTSIDA ORIGINAL/ORIGINAL ISOLERGLAS/NYTT ISOLERGLAS

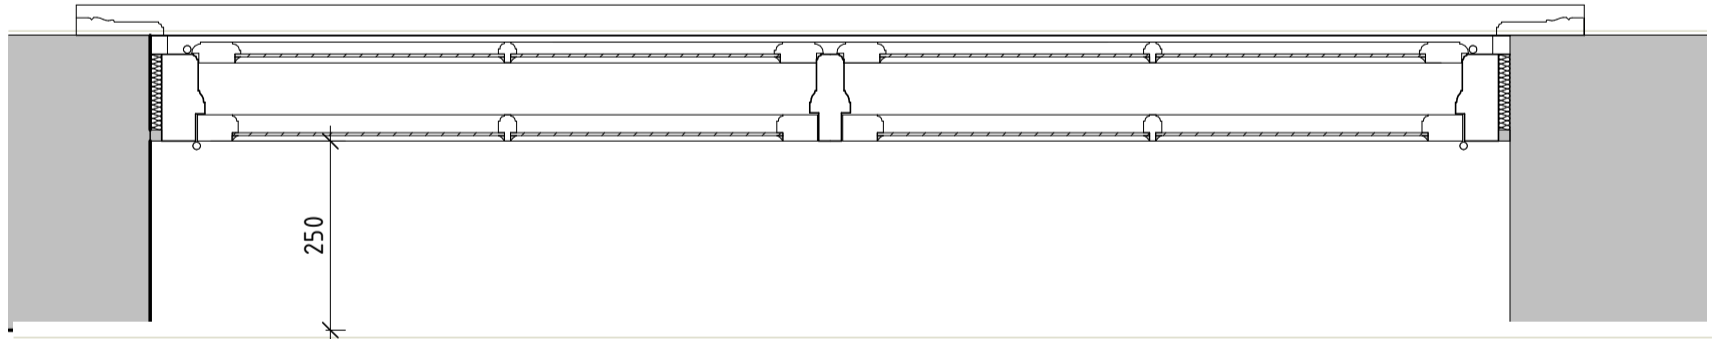

HORISONTALSNITT ORIGINALFÖNSTER

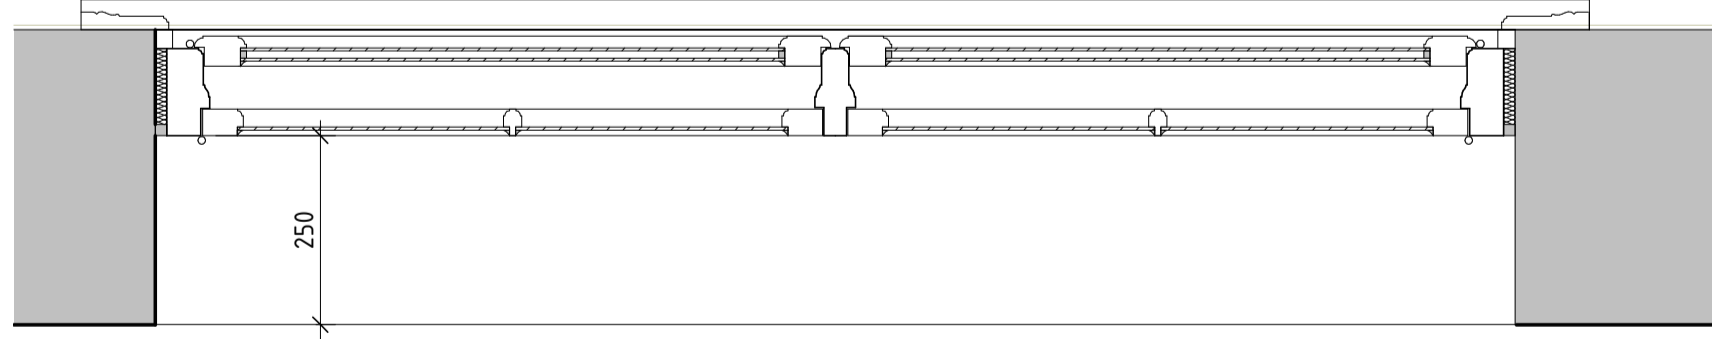


HORISONTALSNITT ORIGINALFÖNSTER NYTT INRE ISOLERGLAS

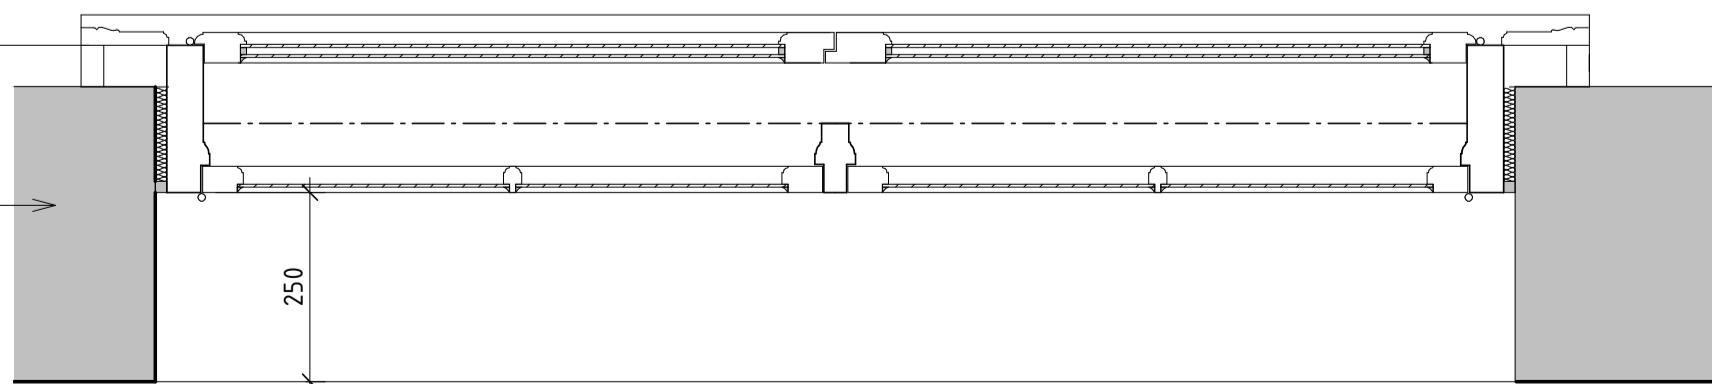

HORISONTALSNITT NYTT FÖNSTER MED SOLSKYDD

VÄGGTJOCKLEK VARIERAR MELLAN VÅNINGAR OCH LÅGE. INSÄTTNINGSMÅTT ÄR 250MM PÅ ALLA VÅNINGAR UTOM I KÄLLARE DÄR AVSTÅNDET ÄR 120MM OCH I VINDSVÅNING DÄR FÖNSTER SITTER I MASARSTAK.

AVSTÅND VARIERAR

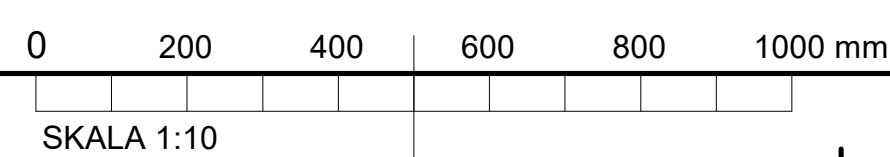

BET	ÄNDRINGEN AVSER	DATUM	SIGN
<b>RELATIONSHANDLING</b>			
Kv. Bilden 10 TRIKÅFABRIKEN			
A FOJAB BR BDAB E AFRY K Cowi V Cowi W Cowi		tel. 040-27 98 00 tel. 040-635 17 00 tel. 010-505 00 00 tel. 010-850 10 00 tel. 010-850 10 00 tel. 010-850 10 00	
UPPDRAG NR 11752	RITAD/KONSTR. AV JRD	HANDELAGGARE JRD	
DATUM 2022-12-12	ANSVÄRIG KJELL ADAMSSON		
OMBYGGNAD PRINCIP NYA OCH RENOVERADE FÖNSTER JÄMNFÖRT MED ORIGINALFÖNSTER			
SKALA A1 1:10 A3 1:20	NUMMER A-42-5-01-BL1		BET